

- 1 - 外観図 (西面) $S=1/60$
- 2 - 外廻り図 $S=1/100$
- 3 - エントランス改修計画平面図 $S=1/50$
- 4 - エントランス改修計画展開図 $S=1/50$
- 5 - エントランス部分詳細図 $S=1/10 \cdot S=1/30$
- 6 - セキュリティーインターフォン

竣工図

外観図


S=1/60



竣工図

外廻り図


S=1/100

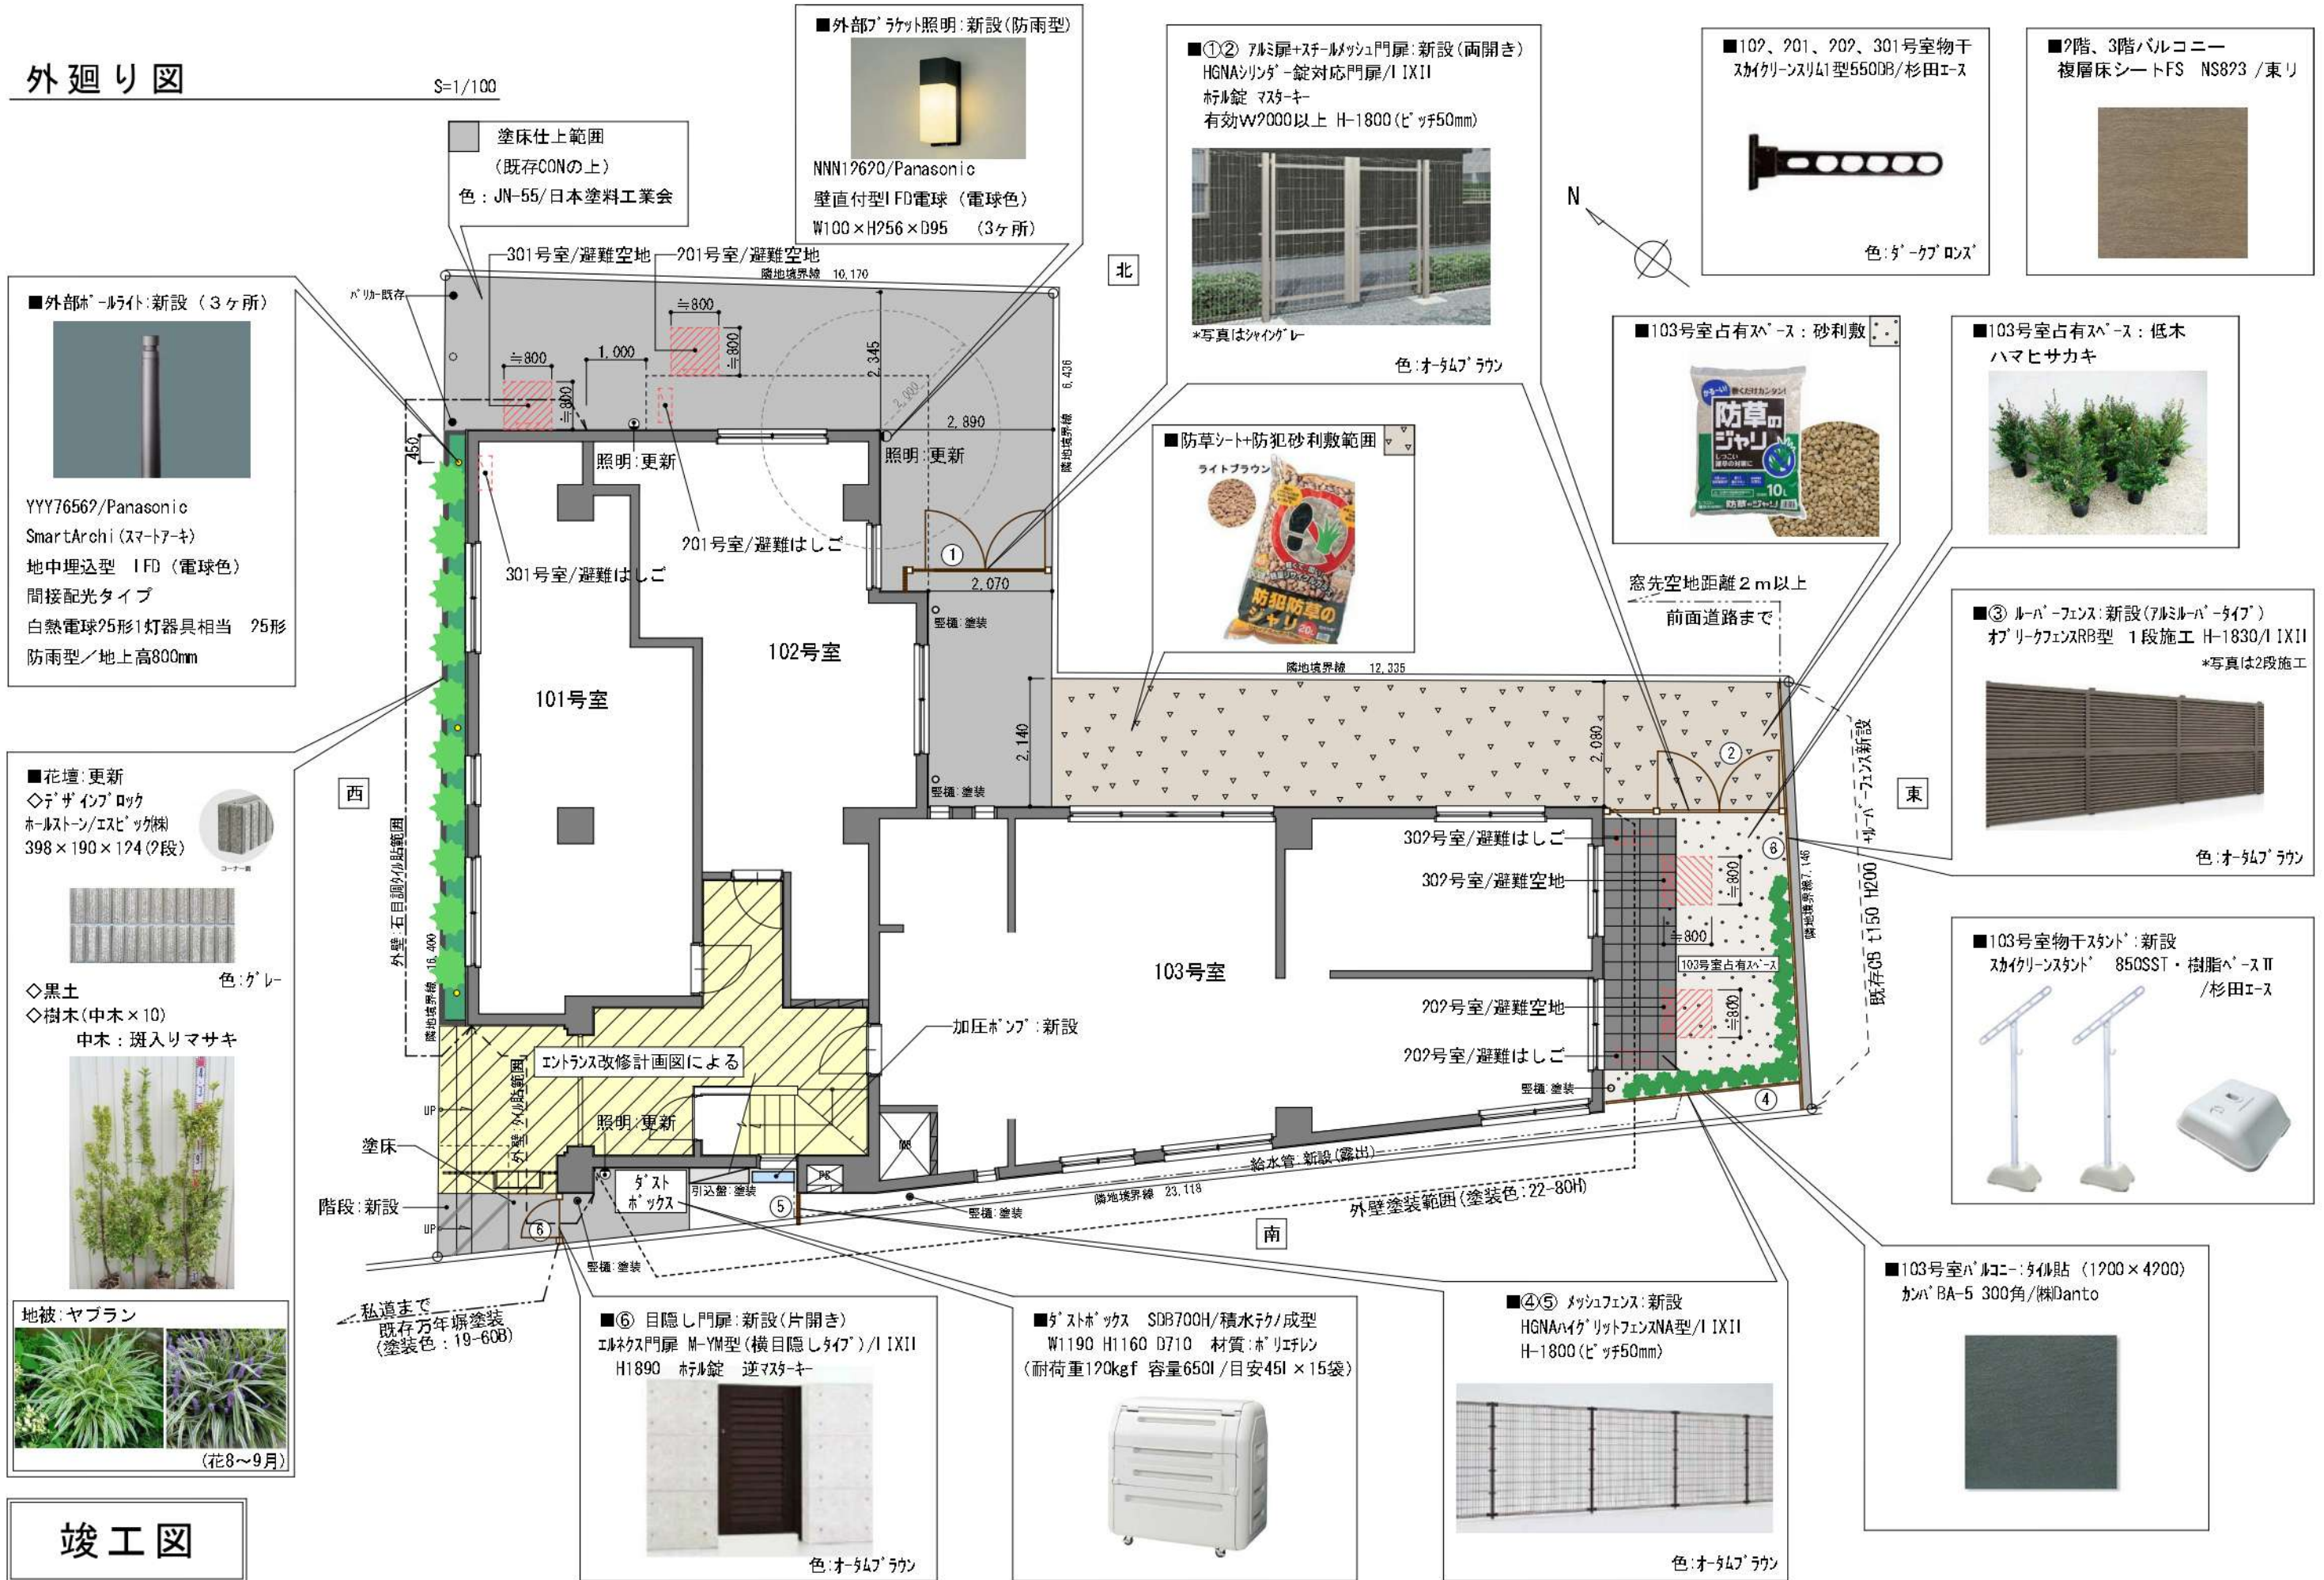


竣工図




600

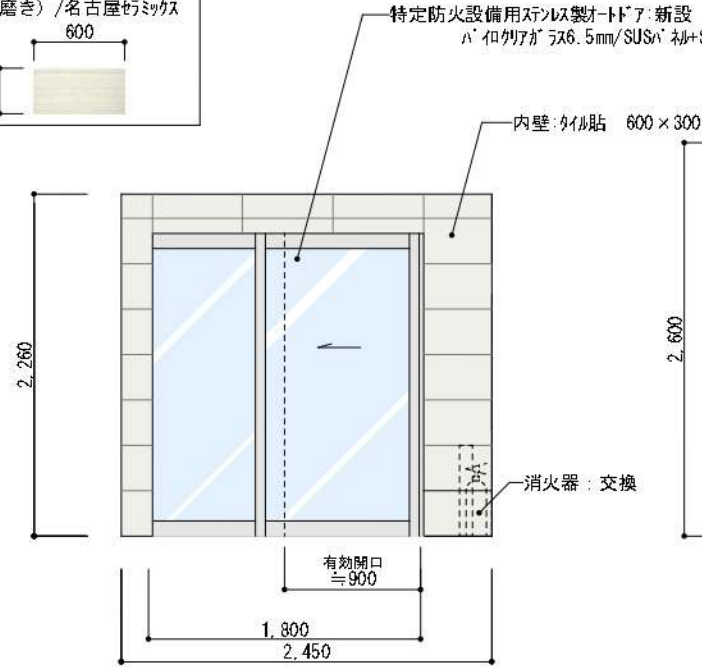


[A] 展開図

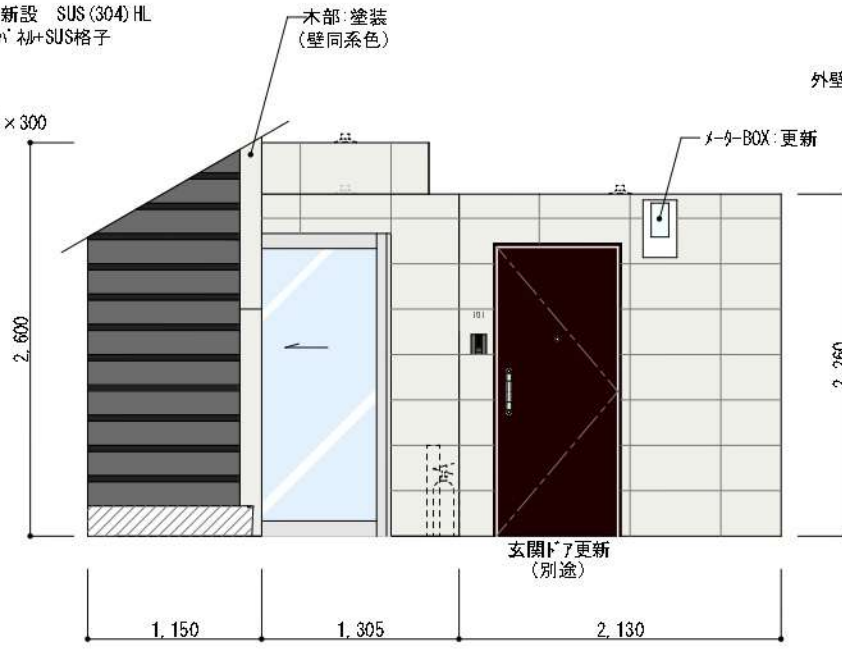


[A'] 展開図

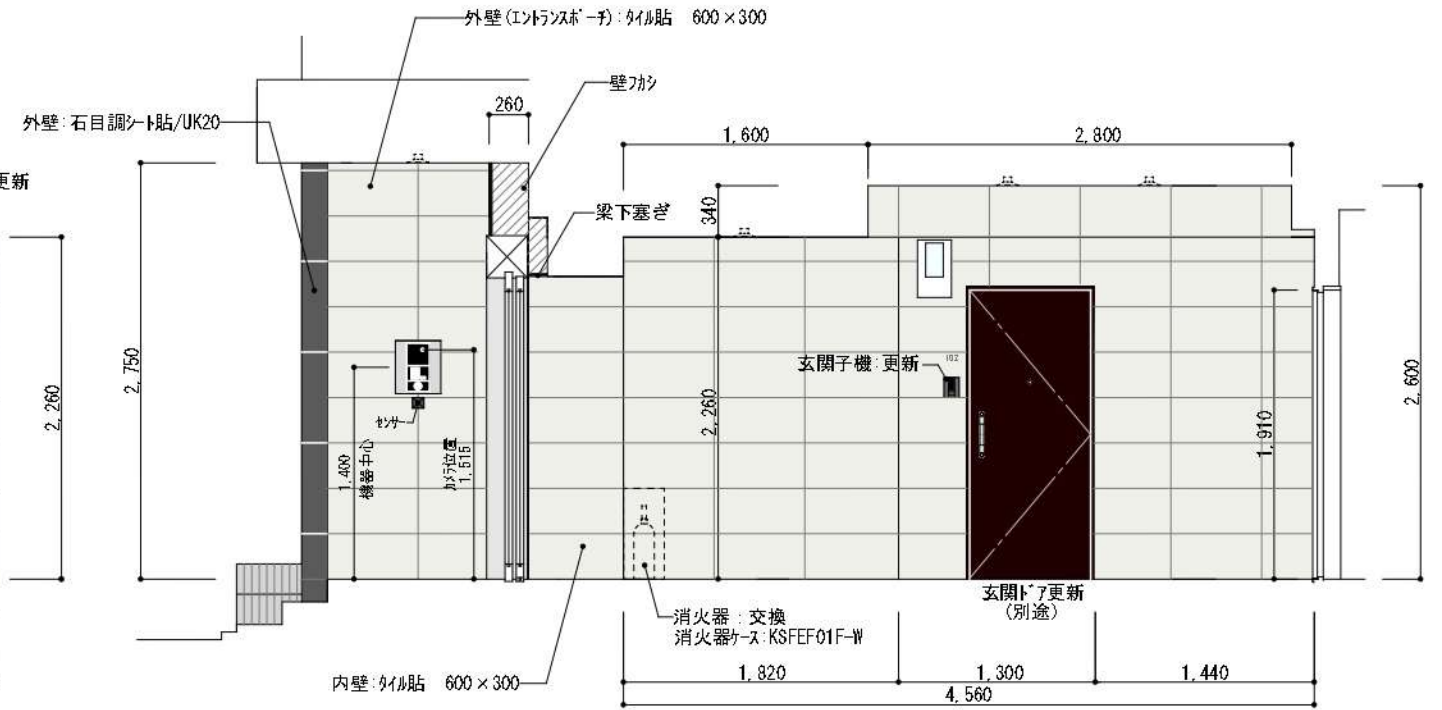

[B] 展開図

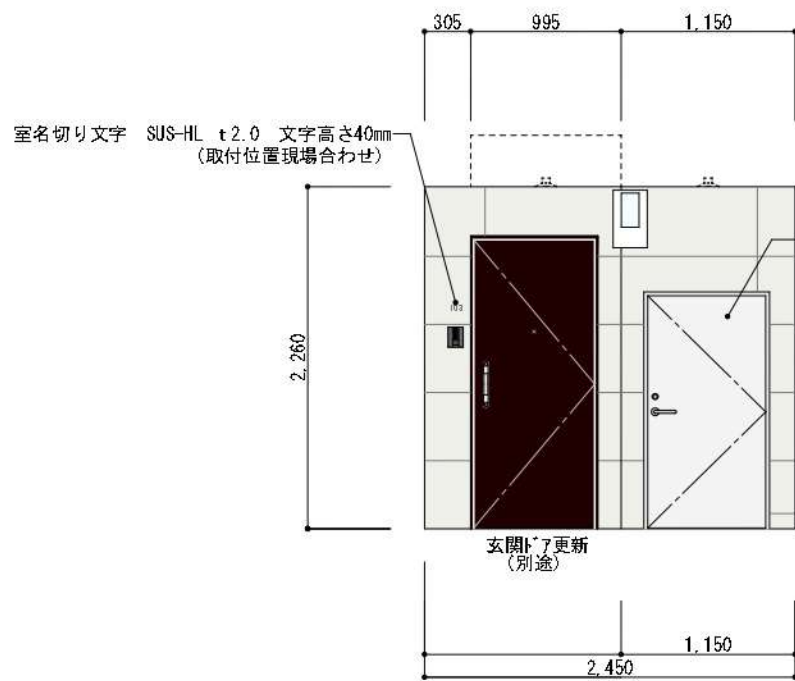

[C] 展開図

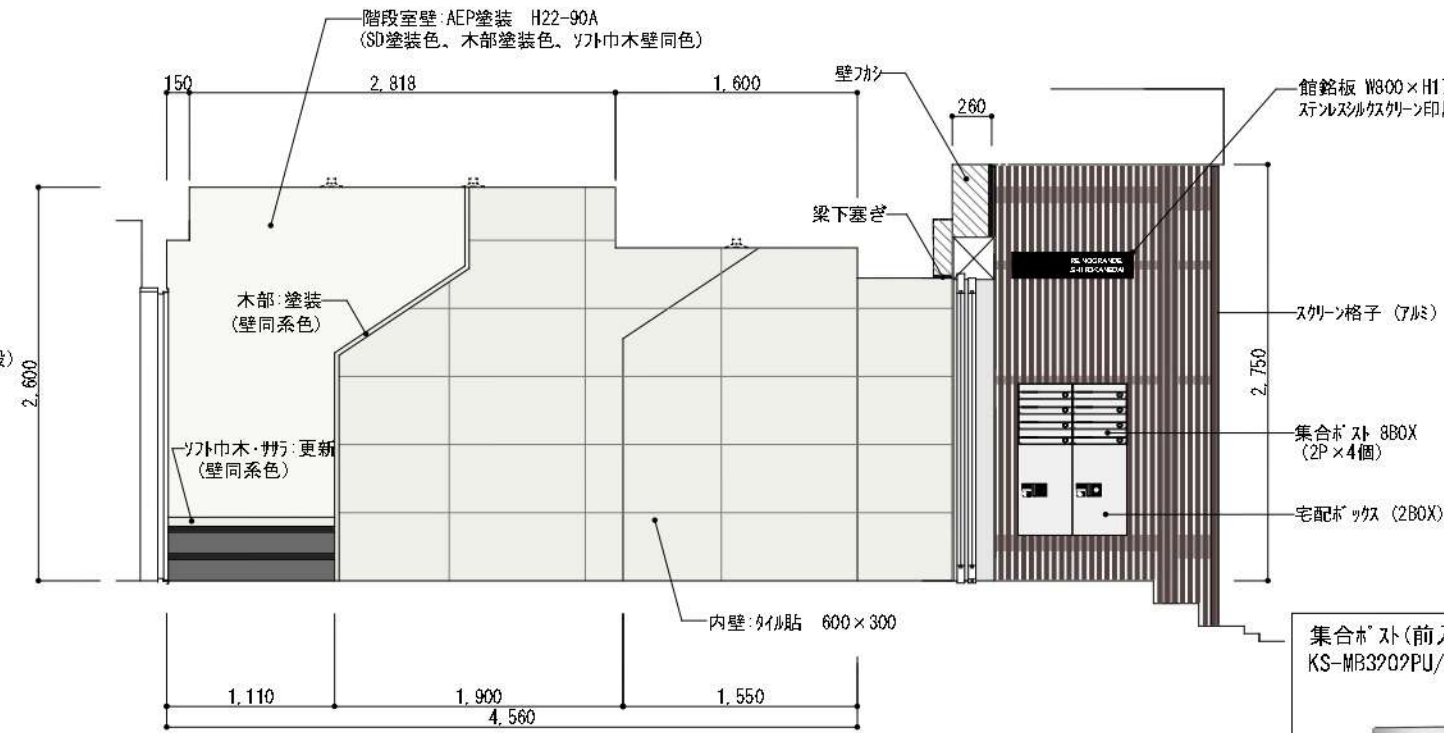

[D] 展開図

ワットメーターボックス
MXO131W/カムラ W225×H380 D180

ホワイト
kawamura 色: ホワイト

室名 金属製切り文字 SUS-HI t2.0
文字高さ40mm/きりもじ.com

集合ボックス(前入前出/防滴タイプ)
KS-MB3202PU/NASTA






* 8BOX
W360×H100×D317.3/1BOX
※室名No.記載まで

宅配ボックス(前入前出/防滴タイプ)
KS-TI P36CI B-S600N/NASTA



* 2BOX
W360×H600×D317/1BOX

竣工図

エントランス部分詳細図

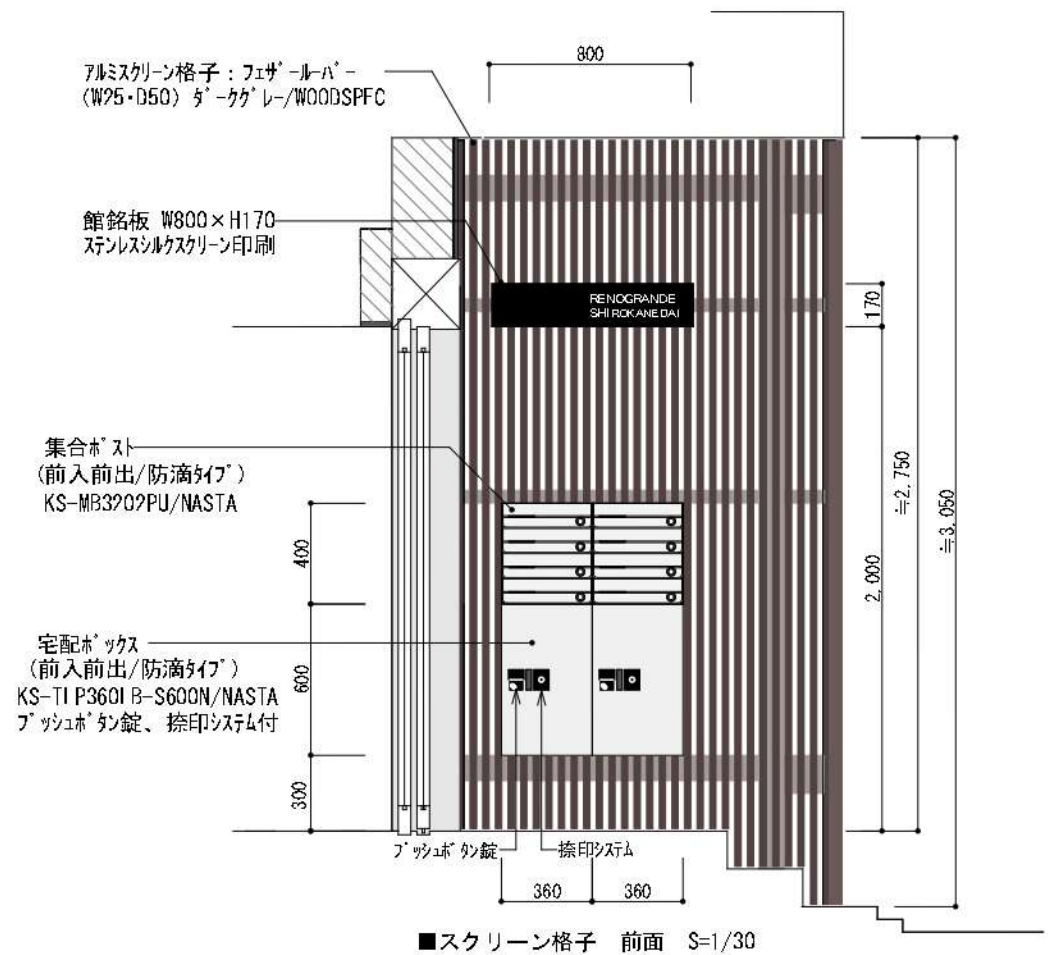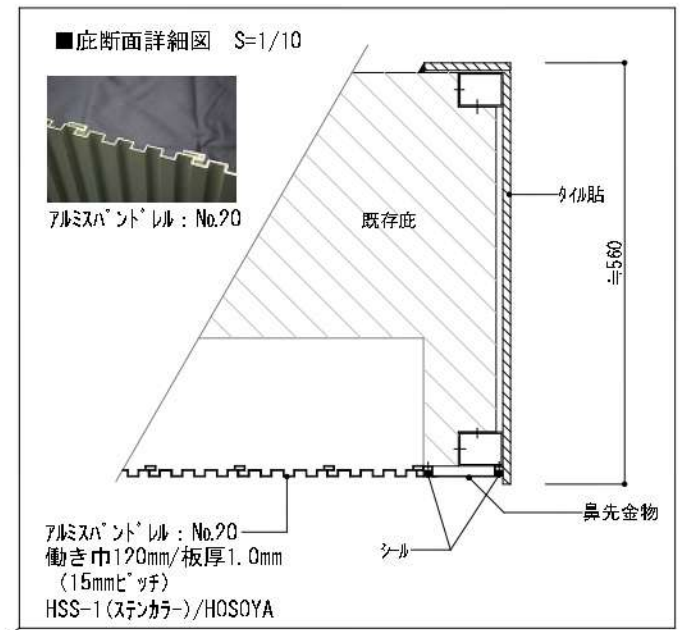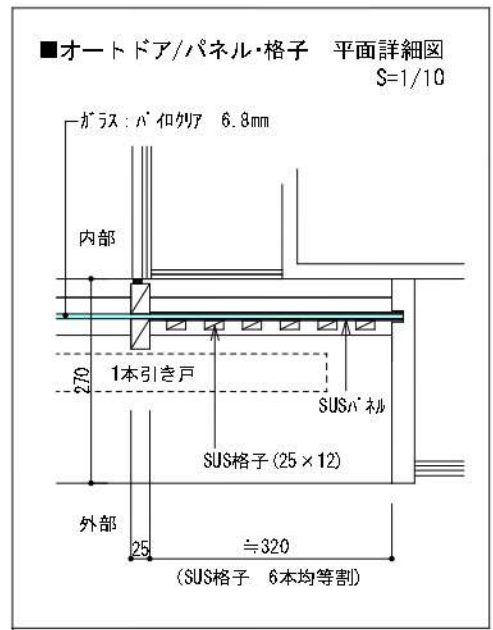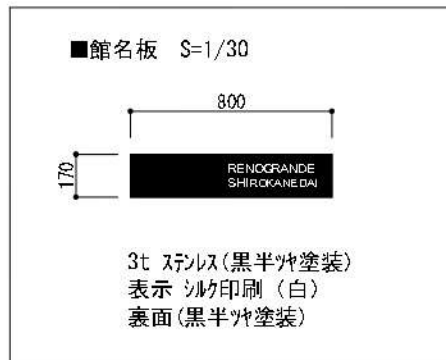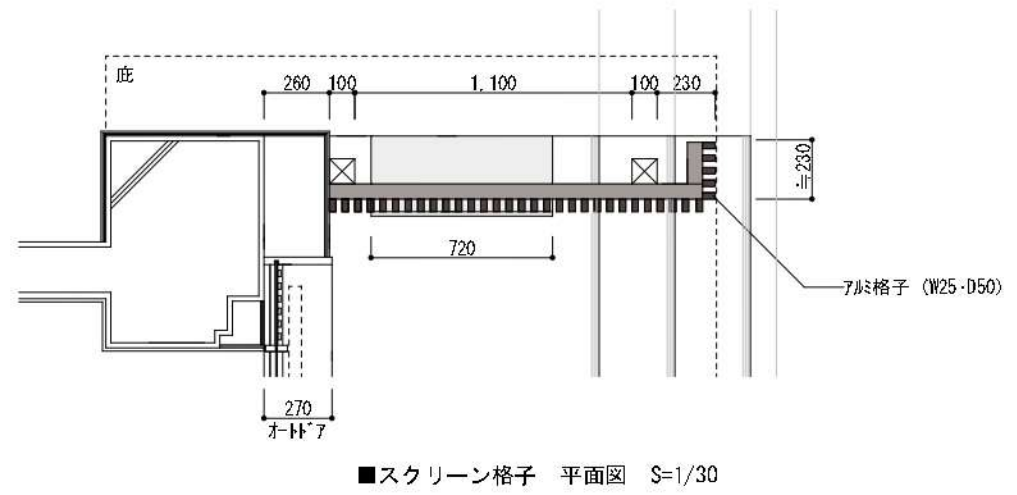

特定防火設備用ステンレス製オートドア: 新設
SUS(304)HI
パイロクリアガラス6.5mm/SUSパネル+SUS格子

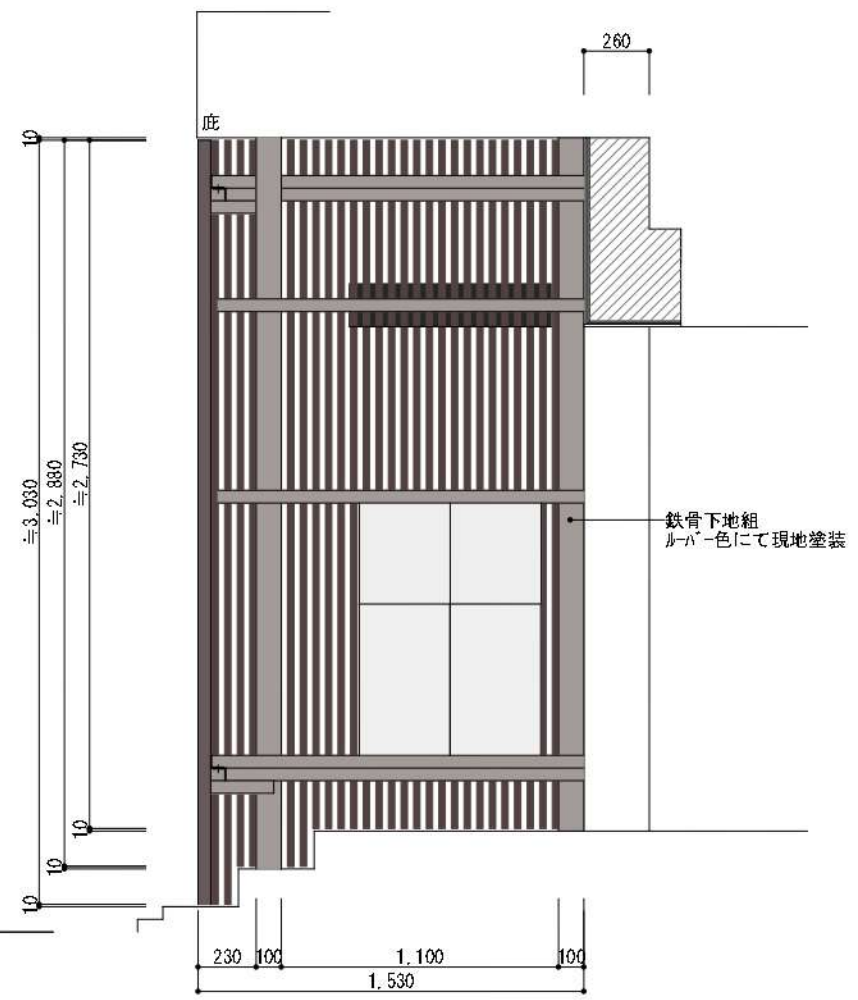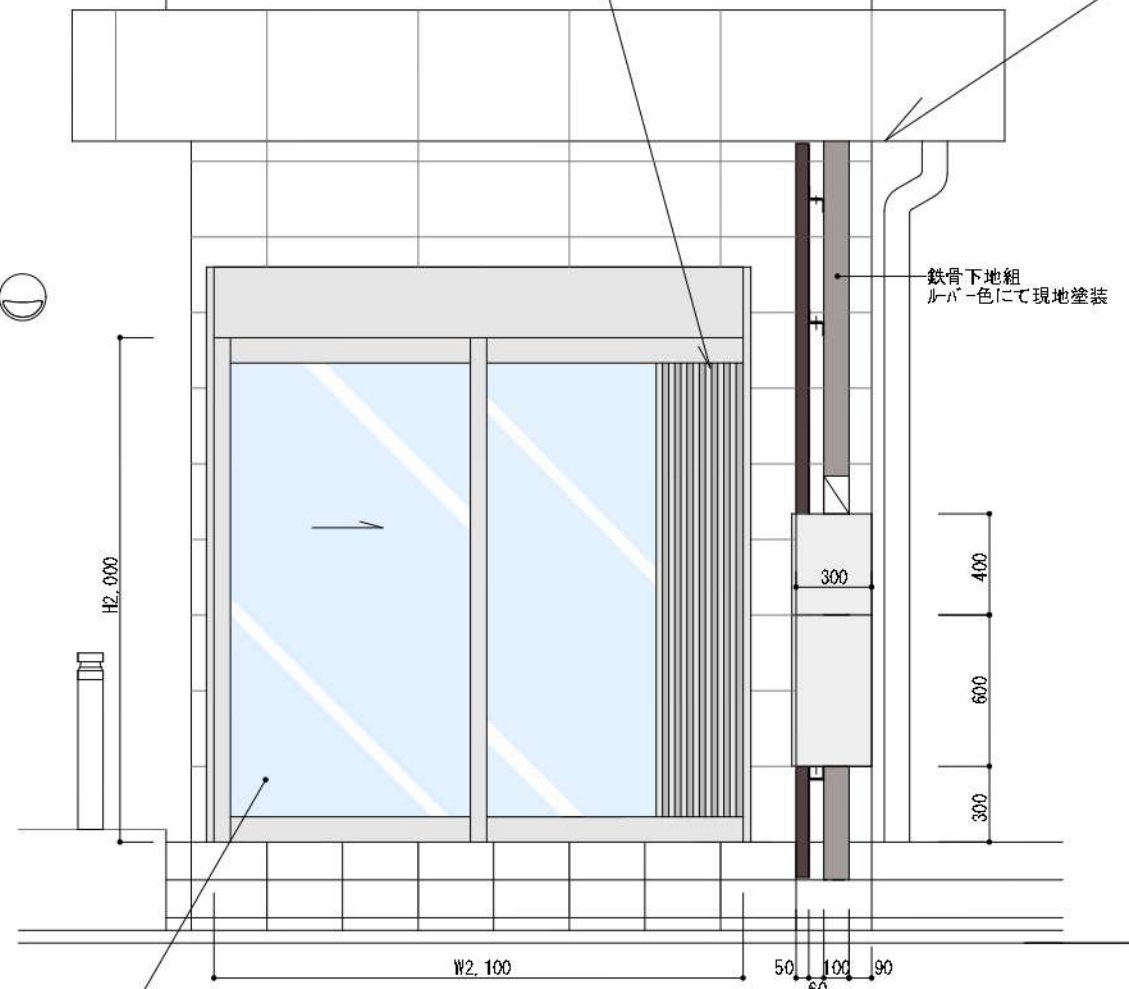

竣工図

■エントランス

玄関集合機



センサー

適合逆マスターキースイッチ
KS-222、KS-22、KS-112、KS-12/美和ロック
(付属取付金具使用)



■居室

モニター付親機
GBM-2MK



■住戸玄関

カメラ無玄関子機 (露出型)
GB-BA



竣工図